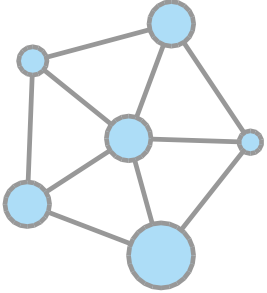



MMA S.A. OWNERSHIP OF THIS DOCUMENT IS RESERVED. IT IS PROHIBITED TO REPRODUCE, MODIFY OR TRANSFER WITHOUT PRIOR WRITTEN AUTHORIZATION.



1	2	3	4	5	6	7	8																																				
A								A																																			
B	 BATFER Investment S.A.							B																																			
C								C																																			
D	Client: Project: Description Document: Document Number: Revision: - MMA - CONT. HD ELECTRONICO NA mSafe 220V SHELL - Structure and Arrangement mSafe 220V - 75208 ZPL - 2					APROBADO PARA PRODUCCION APROBADO: NBG FECHA: 09/10/2025 BATFER Investment S.A.		D																																			
E	Installation Place -							E																																			
F	<table><tr><td>3</td><td>-</td><td>-</td><td>-</td><td>-</td><td>-</td><td>PROYECTO: CONT. HD ELECTRONICO mSafe 220Vac SHELL</td></tr><tr><td>2</td><td>Se actualizó rev. de gabinete y se ajustó tapa desmontable</td><td>09/10/25</td><td>MMR</td><td>MMR</td><td>NBG</td><td>CÓDIGO: 75206-1</td></tr><tr><td>1</td><td>Elimina bandeja auxiliar - Agrega bornes 13X24</td><td>21/07/25</td><td>NBG</td><td>NBG</td><td>MPV</td><td>CLIENTE:</td></tr><tr><td>0</td><td>AsBuilt (in Factory)</td><td>19/03/24</td><td>NBG</td><td>NBG</td><td>MPV</td><td>MMA</td></tr><tr><td>REV</td><td>DESCRIPCION</td><td>FECHA</td><td>PROY.</td><td>DIBUJÓ</td><td>APROB.</td><td></td></tr>DIBUJÓ	APROB.		 BATFER Investment S.A. N° DE DOC: 75208 ZPL TITULO: Structure and Arrangement mSafe 220Vac Constructivo Carátula REV. GRAL: 2 HOJA: 00 REVISIÓN: 2 CONTINÚA: 01		F
3	-	-	-	-	-	PROYECTO: CONT. HD ELECTRONICO mSafe 220Vac SHELL																																					
2	Se actualizó rev. de gabinete y se ajustó tapa desmontable	09/10/25	MMR	MMR	NBG	CÓDIGO: 75206-1																																					
1	Elimina bandeja auxiliar - Agrega bornes 13X24	21/07/25	NBG	NBG	MPV	CLIENTE:																																					
0	AsBuilt (in Factory)	19/03/24	NBG	NBG	MPV	MMA																																					
REV	DESCRIPCION	FECHA	PROY.	DIBUJÓ	APROB.																																						

1		2		3		4		5		6		7		8				
A	Pág.	Título de página		Revisión					Comentarios adicionales	Pág.	Título de página		Revisión					Comentarios adicionales
	0			1	2	3	4	5					0	1	2	3	4	
	00	CARÁTULA	X	X														
01	INDICE	X	X															
02	VISTA EXTERIOR – PANEL	X	X	X														
03	DETALLE DE APARAMENTA – PANEL	X	X	X														
04	LIBRE	X	X	X														
B	05	CONSTRUCTIVO – BANDEJA POSTERIOR	X	X														
	06	LIBRE	X	X	X													
	07	CONSTRUCTIVO – BANDEJAS LATERALES	X	X														
	08	CONSTRUCTIVO – PUERTA EXTERIOR	X	X	X													
	09	CONSTRUCTIVO – PUERTA INTERIOR	X	X														
	10	CONSTRUCTIVO – FONDO PANEL	X	X	X													
	11	DETALLE DE ETIQUETADO	X	X														
	12	DETALLE DE MONTAJE EXTERIOR		X	X													
	13	DETALLE DE ETIQUETADO	X	X														
C	14	LIBRE																
	15	LIBRE																
	16	LIBRE																
	17	LIBRE																
	18	LIBRE																
	19	LIBRE																
	20	LIBRE																
	21	LIBRE																
	22	LIBRE																
	23	LIBRE																
D	24	LIBRE																
	25	LIBRE																
	26	LIBRE																
	27	LIBRE																
	28	LIBRE																
	29	LIBRE																
	30	LIBRE																
	31	LIBRE																
	32	LIBRE																
	33	LIBRE																
E	34	LIBRE																
	35	LIBRE																
	36	LIBRE																
	37	LIBRE																
	38	LIBRE																
	39	LIBRE																
	40	LIBRE																
	41	LIBRE																
	42	LIBRE																
	43	LIBRE																
44	LIBRE																	
F	3	—	—	—	—	—	PROYECTO: CONT. HD ELECTRONICO mSafe 220Vac SHELL					N° DE DOC: 75208 ZPL					REV. GRAL: 2	
	2	Se actualizó rev. de gabinete y se ajustó tapa desmontable	09/10/25	MMR	MMR	NBG	CÓDIGO: 75206—1					TITULO: Structure and Arrangement mSafe 220Vac					HOJA: REVISIÓN:	
	1	Elimina bandeja auxiliar – Agrega bornes 13X24	21/07/25	NBG	NBG	MPV	CLIENTE:					Index					01 2	
	0	AsBuilt (in Factory)	19/03/24	NBG	NBG	MPV	MMA					—					CONTINÚA: 02	
	REV	DESCRIPCION	FECHA	PROY.	DIBUJÓ	APROB.												

BATFER
Investment S.A.

MMA S.A. OWNERSHIP OF THIS DOCUMENT IS RESERVED. IT IS PROHIBITED TO REPRODUCE, MODIFY OR TRANSFER WITHOUT PRIOR WRITTEN AUTHORIZATION.

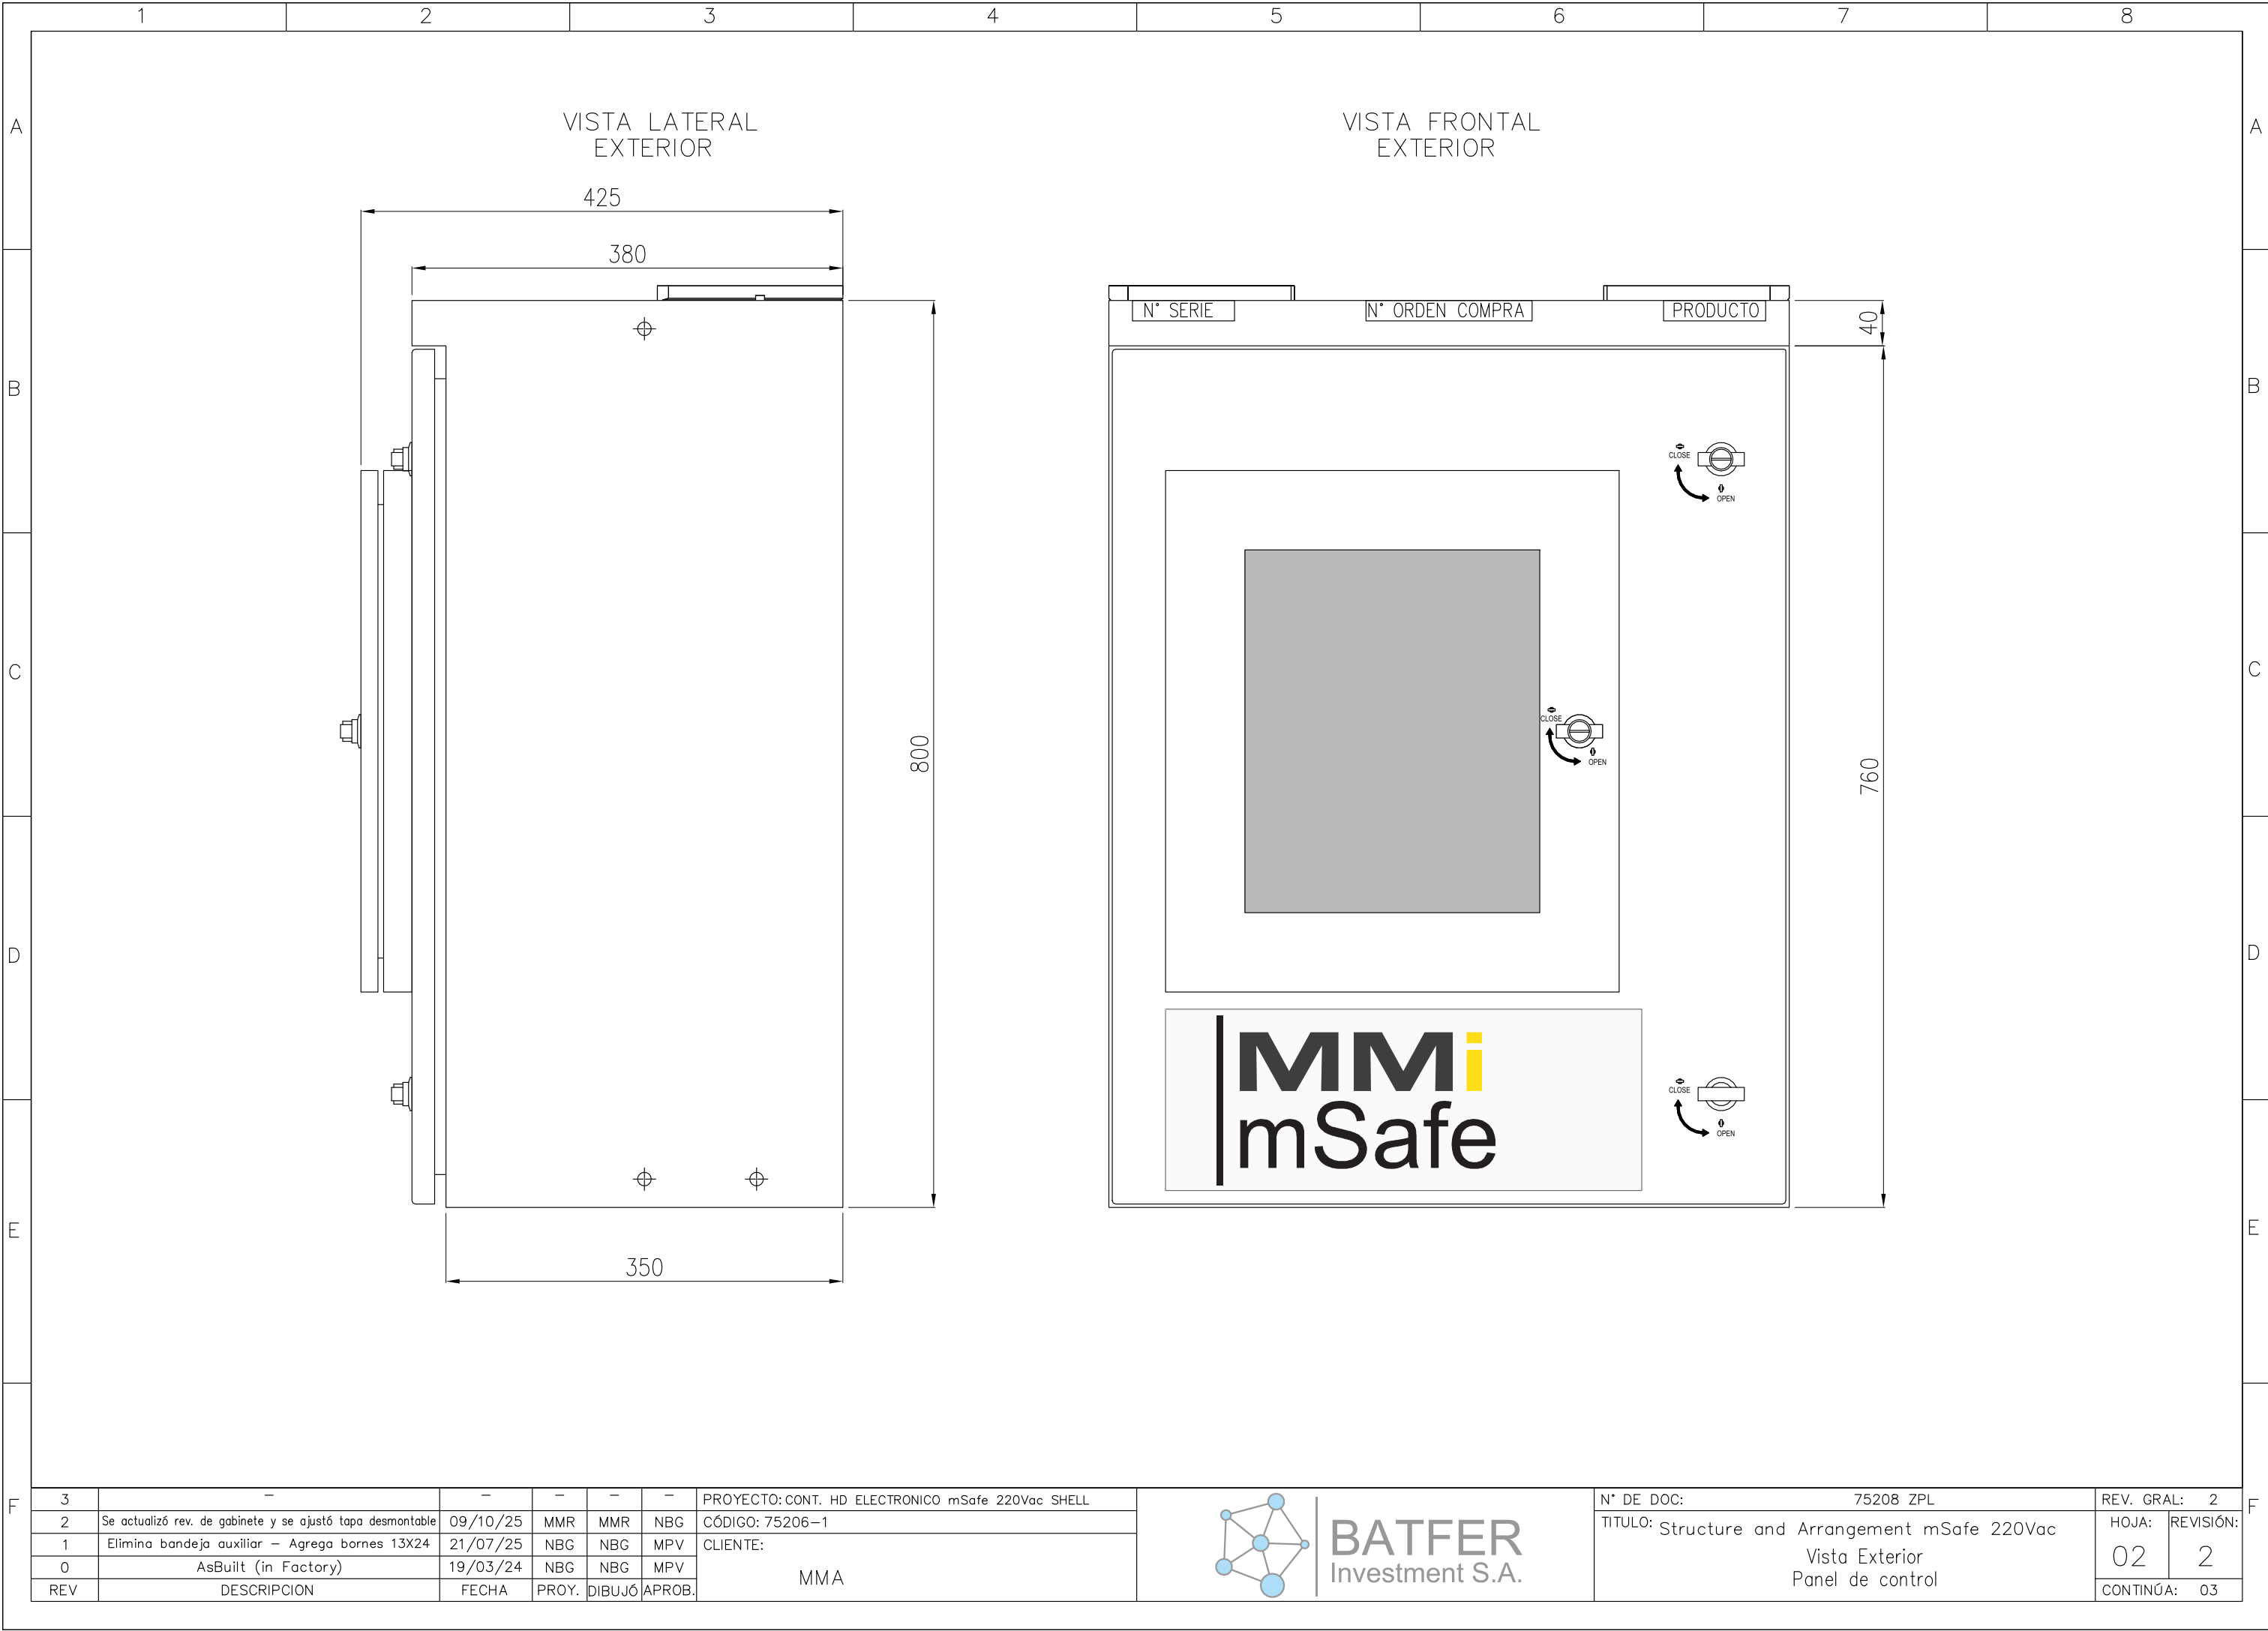

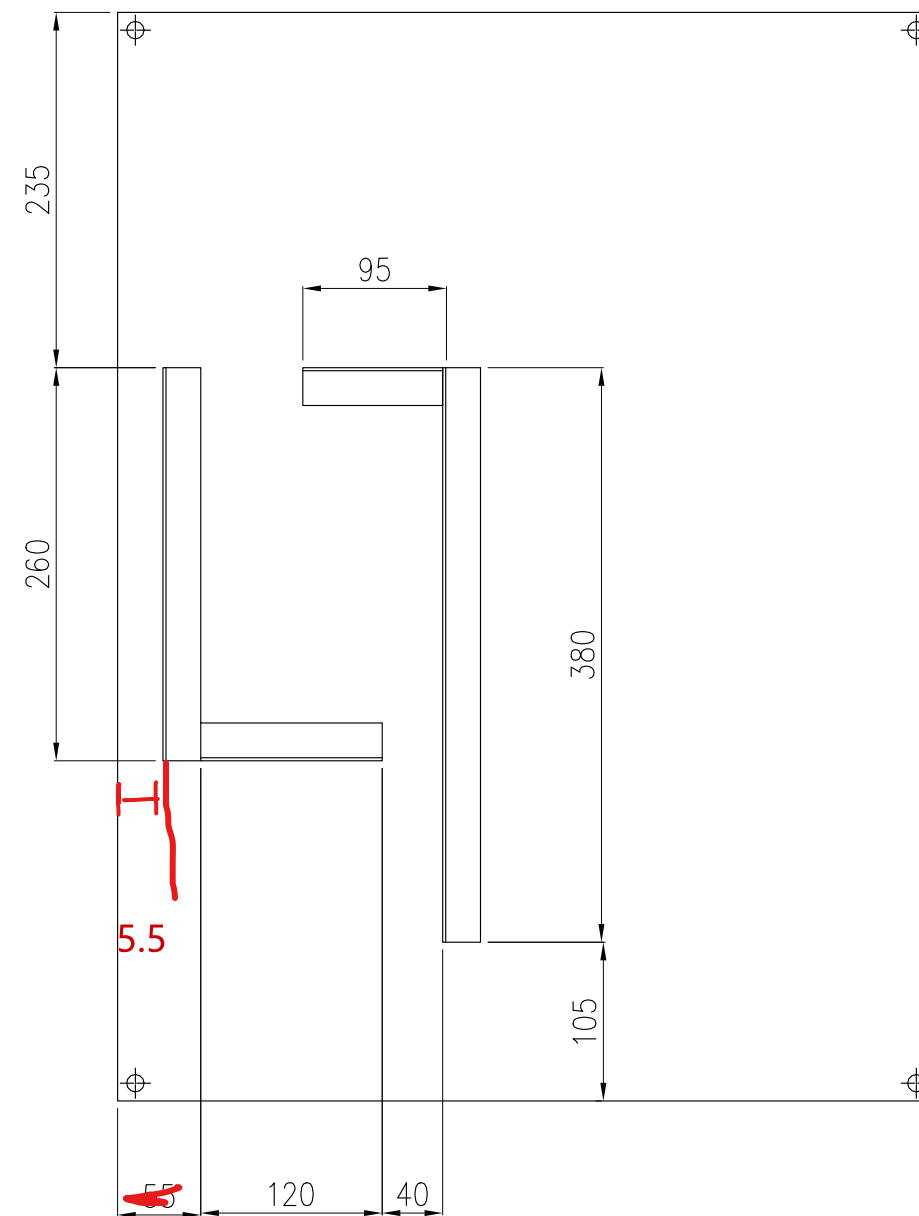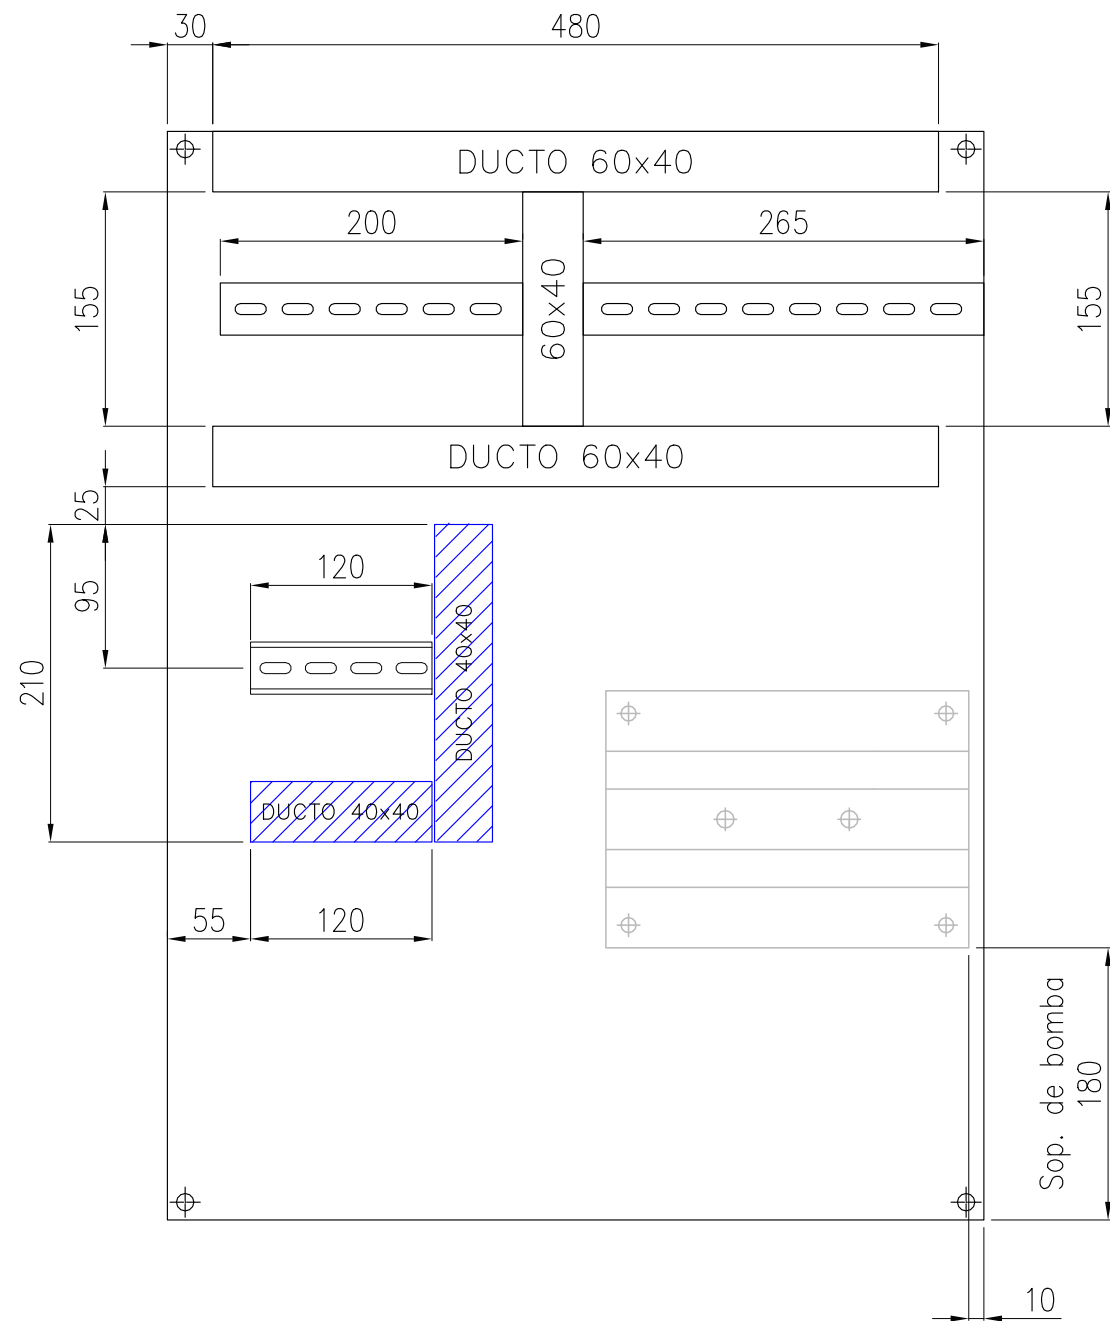


3	—	—	—	—	—	PROYECTO: CONT. HD ELECTRONICO mSafe 220Vac SHELL
2	Se actualizó rev. de gabinete y se ajustó tapa desmontable	09/10/25	MMR	MMR	NBG	CÓDIGO: 75206—1
1	Elimina bandeja auxiliar — Agrega bornes 13X24	21/07/25	NBG	NBG	MPV	CLIENTE:
0	AsBuilt (in Factory)	19/03/24	NBG	NBG	MPV	MMA
REV	DESCRIPCION	FECHA	PROY.	DIBUJÓ	APROB.	



N° DE DOC:	75208 ZPL	REV. GRAL:	2
TITULO:	Structure and Arrangement mSafe 220Vac Constructivo Bandeja principal	HOJA:	REVISIÓN:
		05	2
		CONTINÚA:	07

MMA S.A. OWNERSHIP OF THIS DOCUMENT IS RESERVED. IT IS PROHIBITED TO REPRODUCE, MODIFY OR TRANSFER WITHOUT PRIOR WRITTEN AUTHORIZATION.

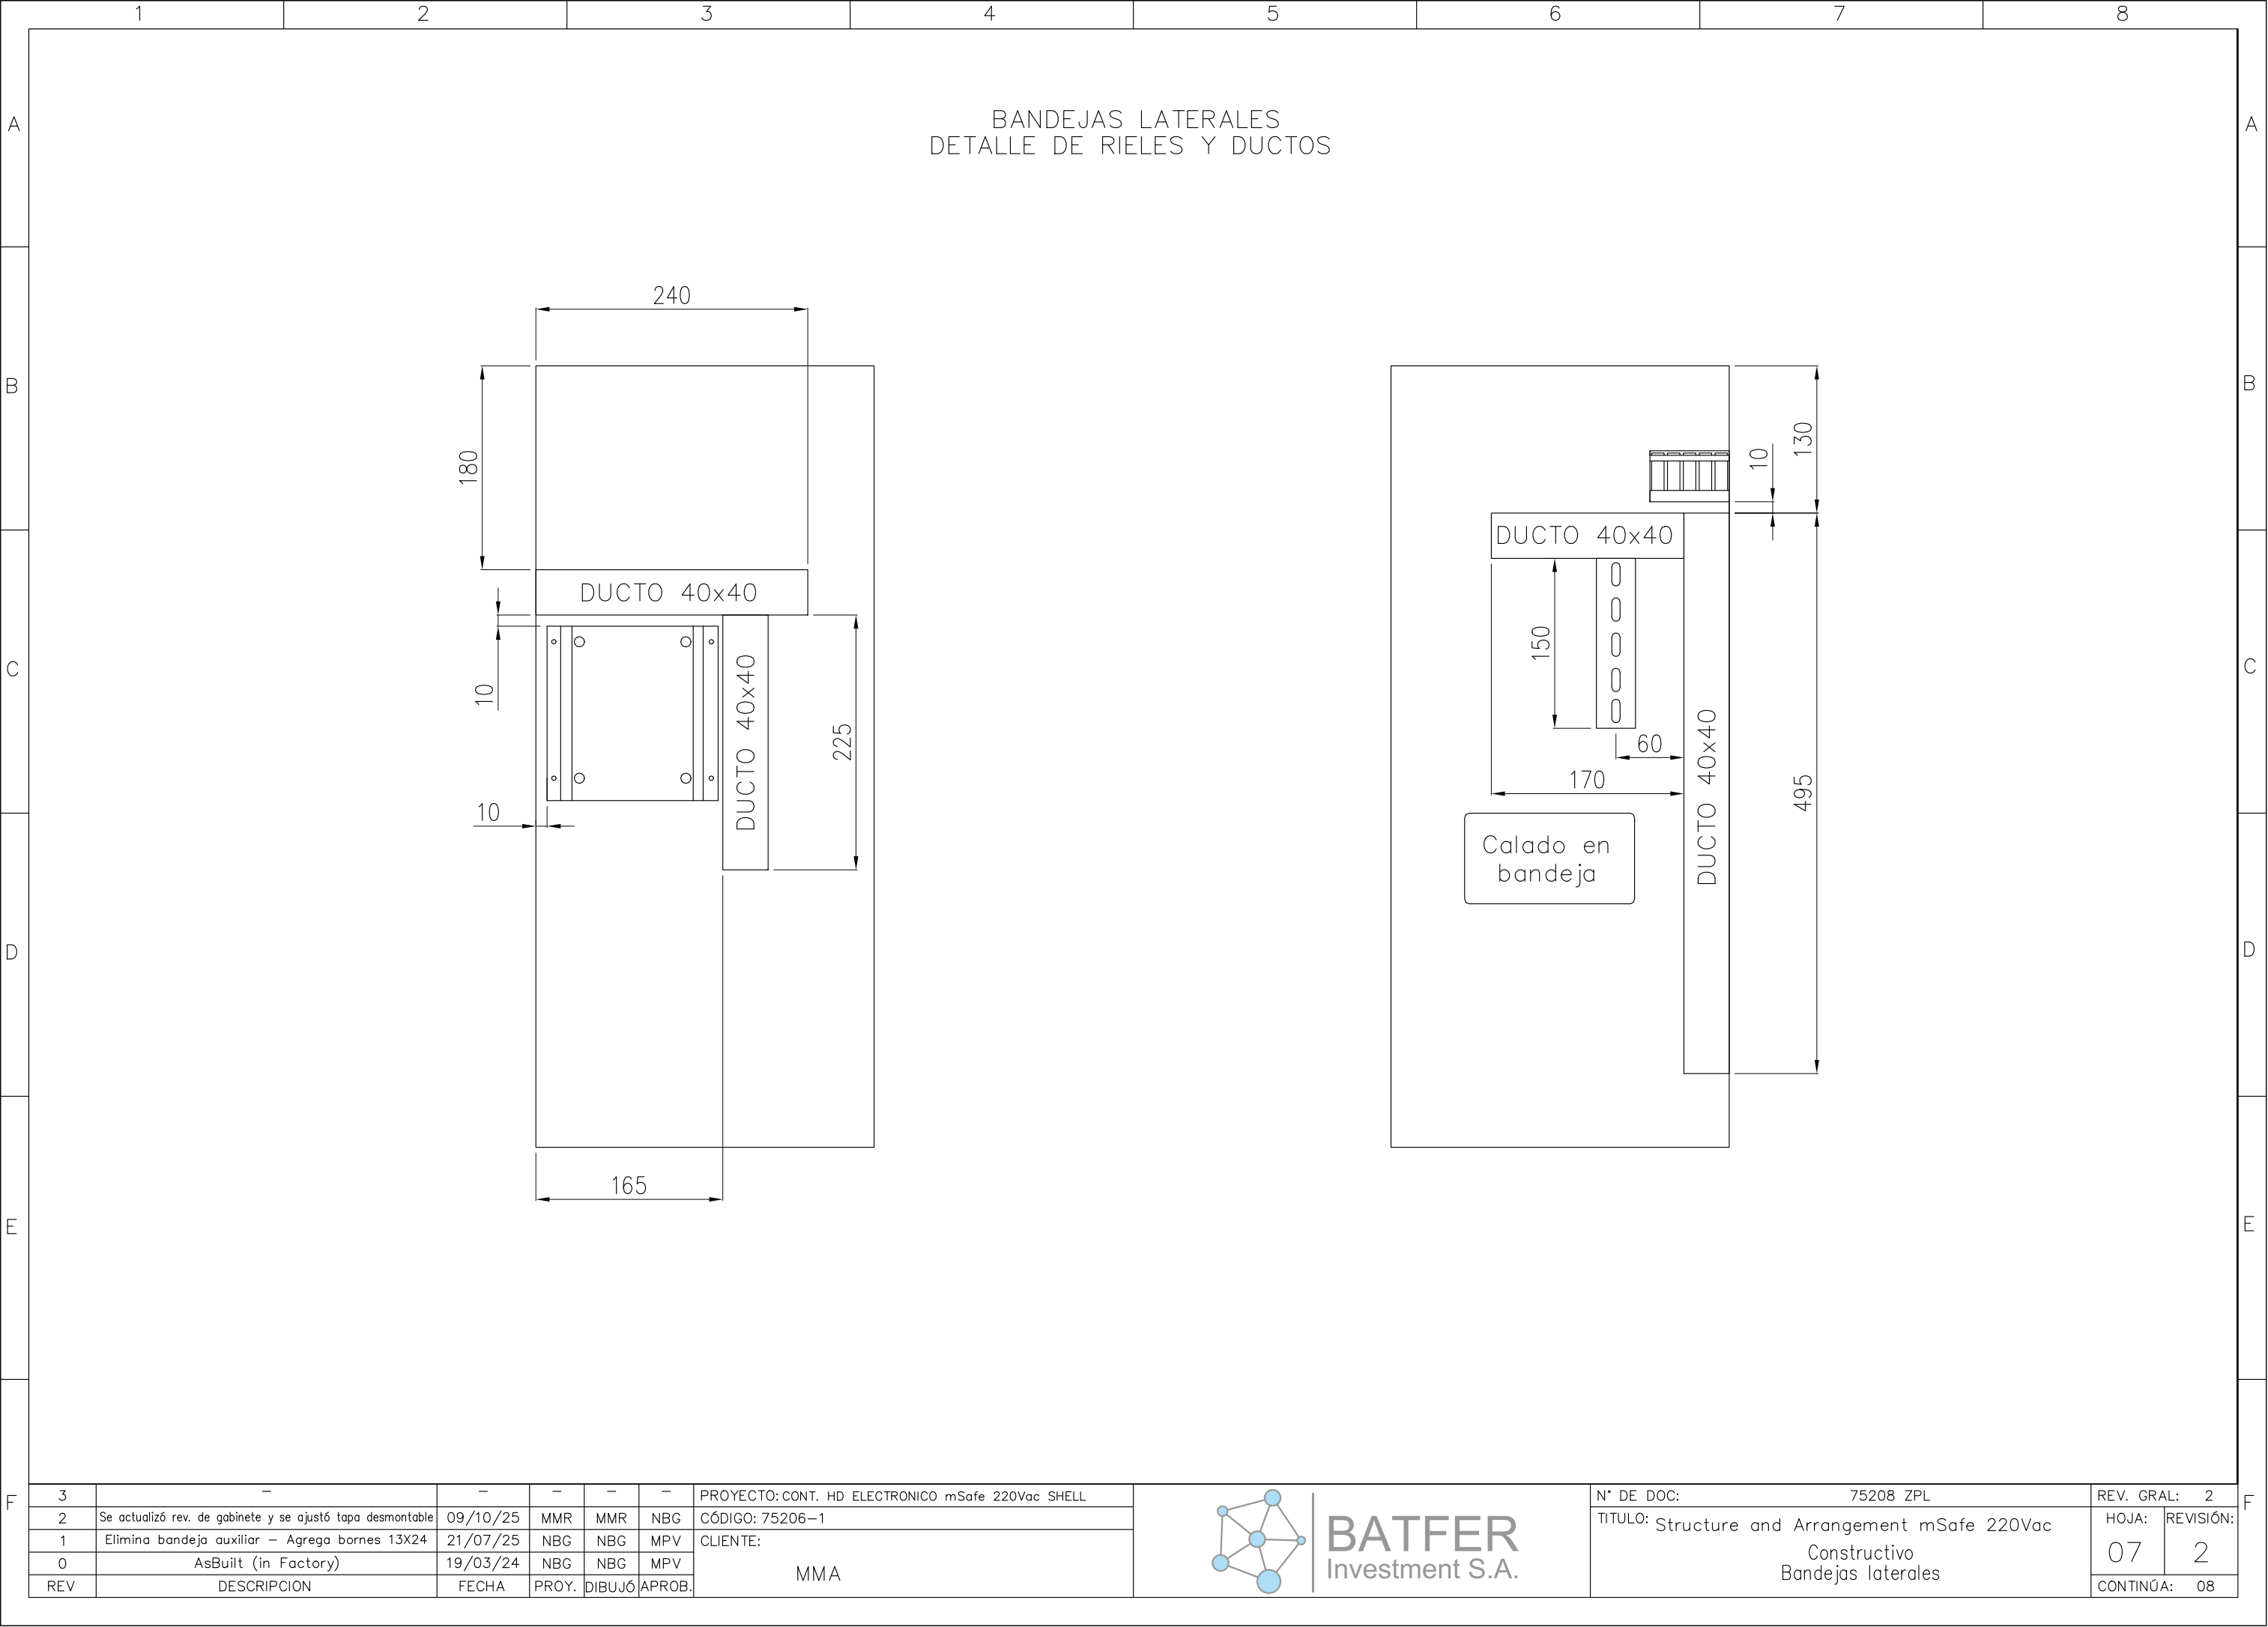

MMA S.A. OWNERSHIP OF THIS DOCUMENT IS RESERVED. IT IS PROHIBITED TO REPRODUCE, MODIFY OR TRANSFER WITHOUT PRIOR WRITTEN AUTHORIZATION.

1

2

3

4

5

6

7

8

A

B


C

D

E

F

PUERTA
DETALLE DE APARAMENTA

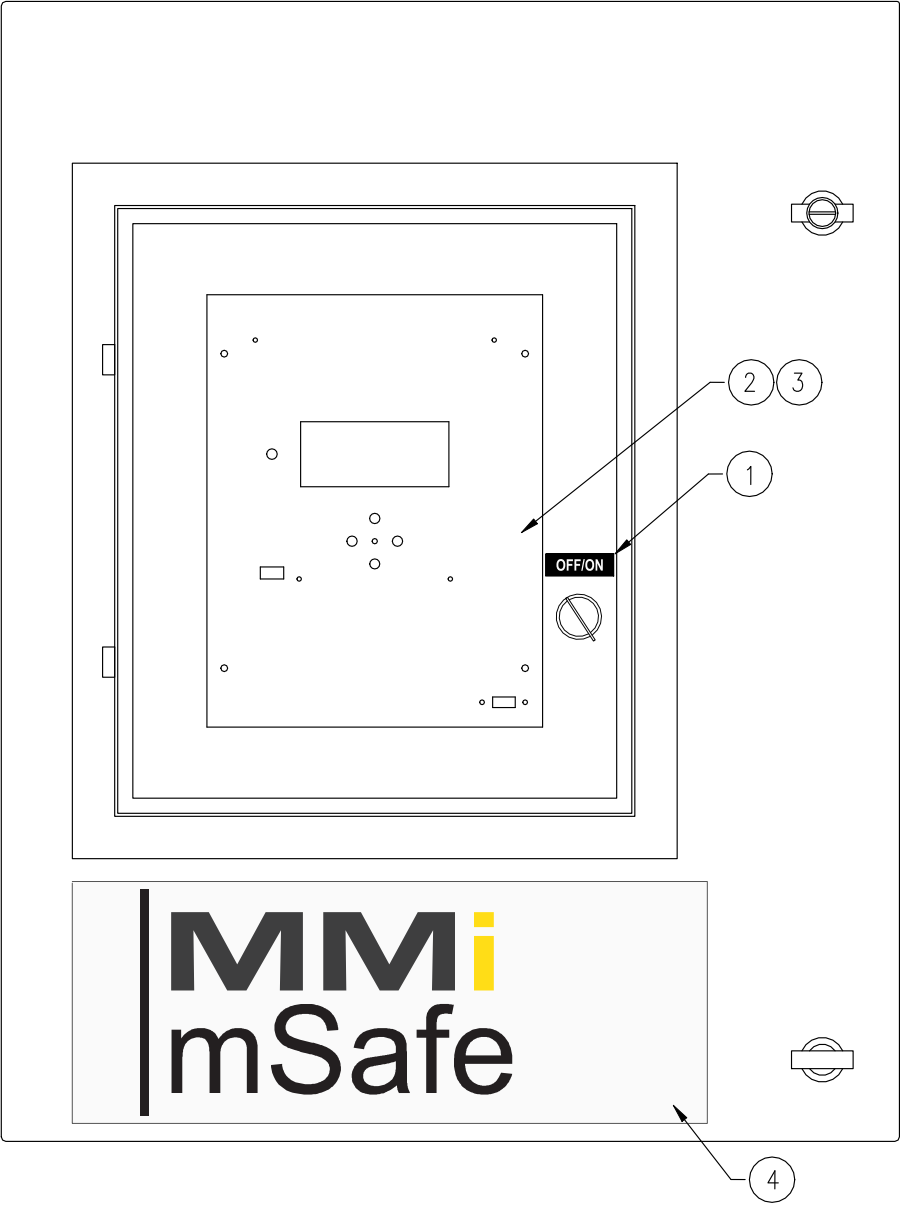

REF.	DESCRIPCIÓN	COD.SAP	CANT.
1	CARTEL ACRÍLICO OFF/ON	73821-1	1
2	FRENTE DE ALUMINIO CONT. ELECTRONICO E1	51228-1	1
3	FRENTE POLICARBONATO AUTOAD. MMI	69028-1	1
4	ETIQUETA AUTOAD. FRENTE – MMi/mSafe	74724-1	1

3	-	-	-	-	-	PROYECTO: CONT. HD ELECTRONICO mSafe 220Vac SHELL
2	Se actualizó rev. de gabinete y se ajustó tapa desmontable	09/10/25	MMR	MMR	NBG	CÓDIGO: 75206-1
1	Elimina bandeja auxiliar – Agrega bornes 13X24	21/07/25	NBG	NBG	MPV	CLIENTE:
0	AsBuilt (in Factory)	19/03/24	NBG	NBG	MPV	MMA
REV	DESCRIPCION	FECHA	PROY.	DIBUJÓ	APROB.	



BATFER
Investment S.A.

N° DE DOC: 75208 ZPL


TITULO: Structure and Arrangement mSafe 220Vac
Constructivo
Puerta

REV. GRAL: 2


HOJA: 08

REVISIÓN: 2

CONTINÚA: 09

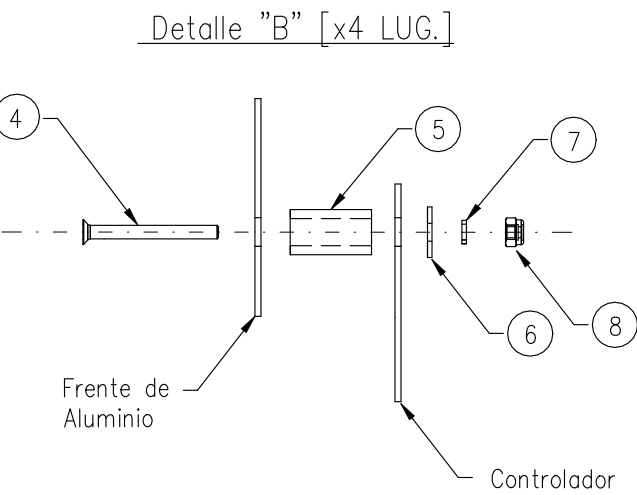

Colocar trabasil en todas las cerraduras

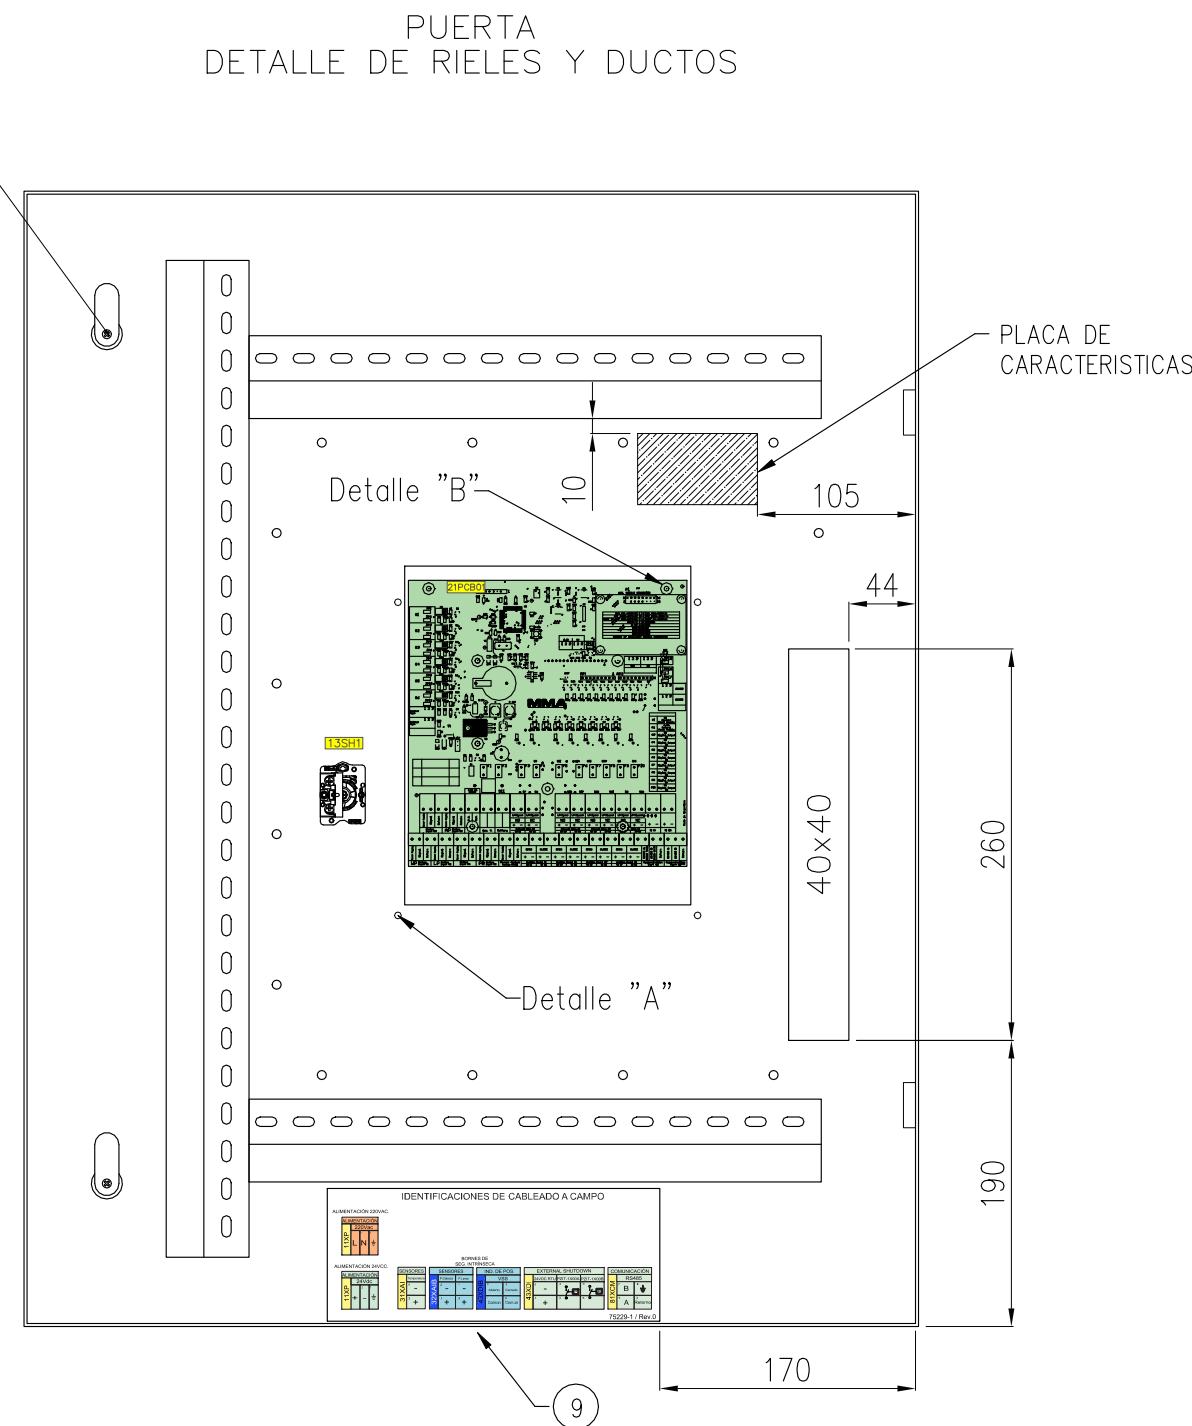


REF.	DESCRIPCIÓN	COD.SAP	CANT.
1	TORNILLO CABEZA CILINDRICA ALLEN M4X15	E0120204	4
2	ARANDELA GROWER M4	E0550113	4
3	TUERCA EXAG. M4X0,7 AISI 316	E0680010	4
4	TORNILLO C/FRESADA ZINCADO 1/8" X 1-1/2"	E2131268	4
5	SEPARADOR DELRIN DIAM INT:6.5MM//L:18MM	72321-1	4
6	ARANDELA PLANA NILON 5/32"-7/16"	E0512004	4
7	ARANDELA GROWER 1/8" ZINC	E2131266	4
8	TUERCA HEXAGONAL 1/8" ZINC	E2131265	4
9	ETIQUETA AUTOAD. ACOMETIDA ELECT.-mSafe	75229-1	1

3	—	—	—	—	—	PROYECTO: CONT. HD ELECTRONICO mSafe 220Vac SHELL
2	Se actualizó rev. de gabinete y se ajustó tapa desmontable	09/10/25	MMR	MMR	NBG	CÓDIGO: 75206-1
1	Elimina bandeja auxiliar — Agrega bornes 13X24	21/07/25	NBG	NBG	MPV	CLIENTE:
0	AsBuilt (in Factory)	19/03/24	NBG	NBG	MPV	MMA
REV	DESCRIPCION	FECHA	PROY.	DIBUJÓ	APROB.	



N° DE DOC:	75208 ZPL	REV. GRAL:	2
TÍTULO:	Structure and Arrangement mSafe 220Vac Constructivo Puerta	HOJA:	REVISIÓN:
		09	2
		CONTINÚA:	10

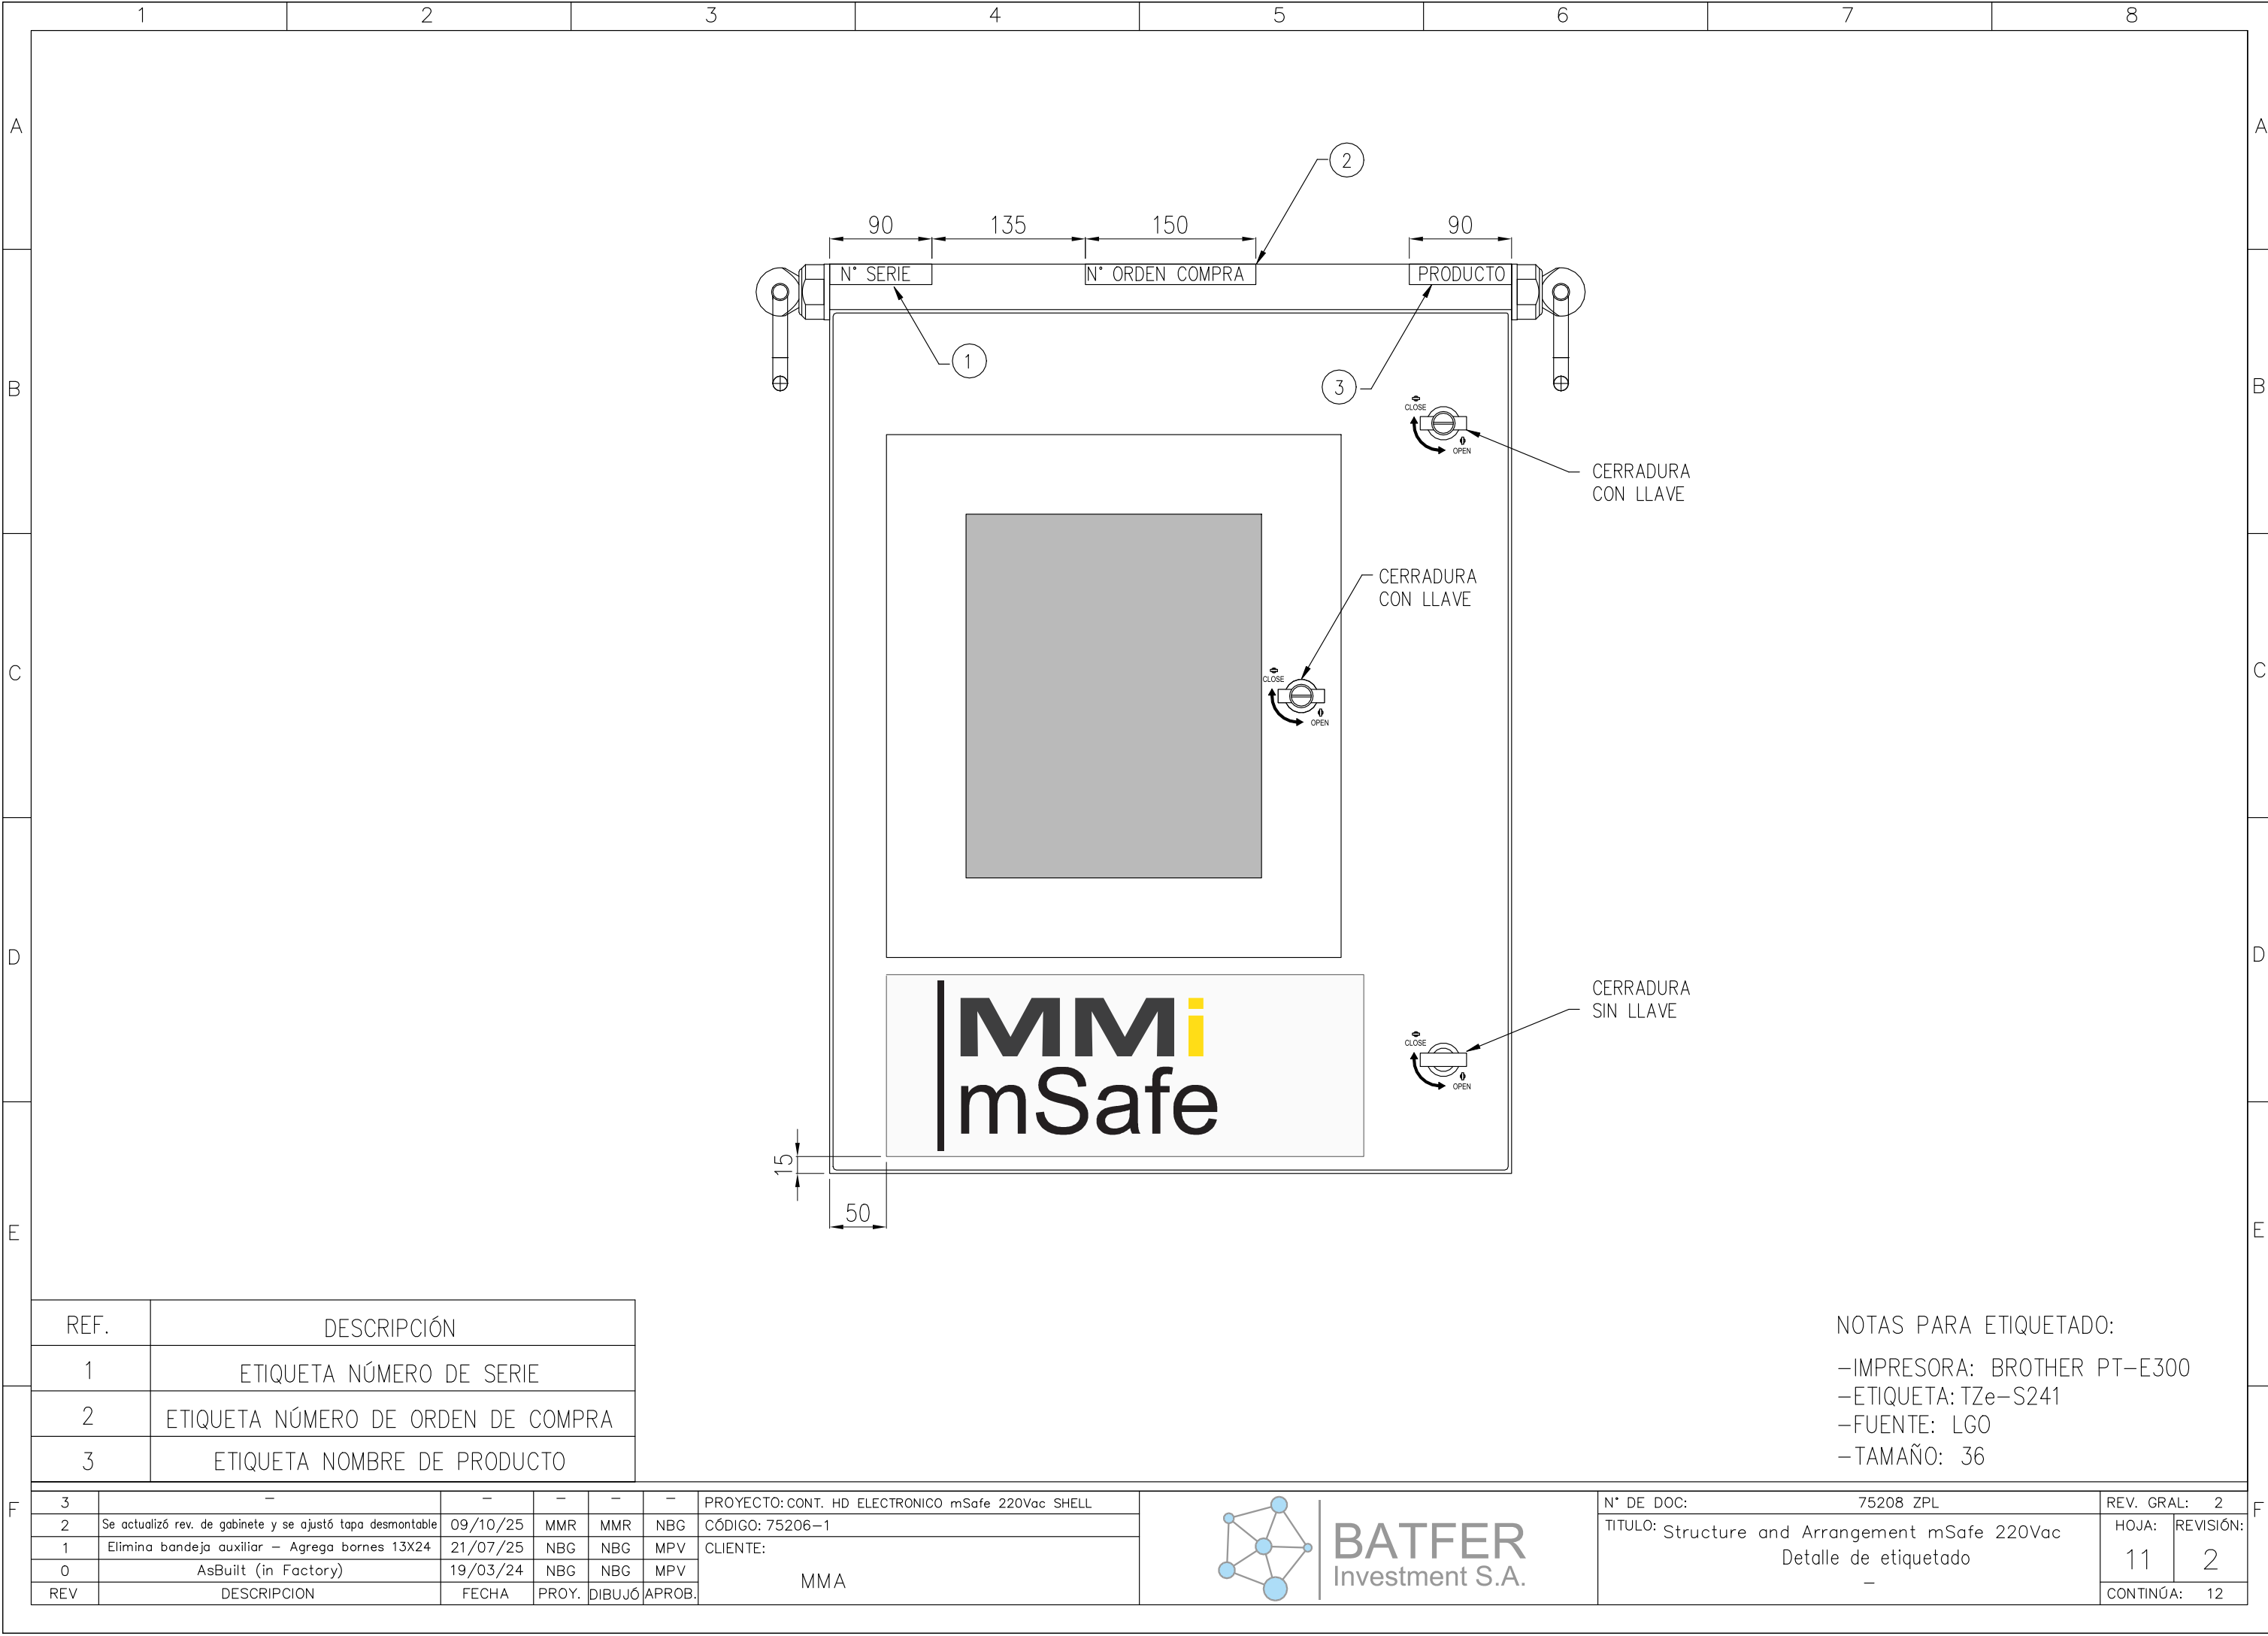

REF.	DESCRIPCIÓN
1	ETIQUETA NÚMERO DE SERIE
2	ETIQUETA NÚMERO DE ORDEN DE COMPRA
3	ETIQUETA NOMBRE DE PRODUCTO


NOTAS PARA ETIQUETADO:

- IMPRESORA: BROTHER PT–E300
- ETIQUETA: TZe–S241
- FUENTE: LGO
- TAMAÑO: 36

3	—	—	—	—	PROYECTO: CONT. HD ELECTRONICO mSafe 220Vac SHELL	BATFER Investment S.A.	N° DE DOC: 75208 ZPL		REV. GRAL: 2		
2	Se actualizó rev. de gabinete y se ajustó tapa desmontable	09/10/25	MMR	MMR	NBG		CÓDIGO: 75206—1	TITULO: Structure and Arrangement mSafe 220Vac Detalle de etiquetado —		HOJA:	REVISIÓN:
1	Elimina bandeja auxiliar — Agrega bornes 13X24	21/07/25	NBG	NBG	MPV		CLIENTE: MMA			11	2
0	AsBuilt (in Factory)	19/03/24	NBG	NBG	MPV					CONTINÚA: 12	
REV	DESCRIPCION	FECHA	PROY.	DIBUJÓ	APROB.						


REF.	DESCRIPCIÓN	COD.SAP	CANT.			
1	CABLE UNIPOLAR S=2,5mm ² –VERDE–AMARILLO	G0000023	1m			
2	TERM. PREAS OJAL 10mm CAB– 2,7–6,6mm2	G0000220	2			
3	ARANDELA GROWER M10 – AISI 304	E2131322	4			
4	ARANDELA PLANA M10 – AISI 304	E2131323	4			
5	TORNILLO CAB.HEX. M10x25 – AISI 304	E2131293	4			
6	CANCAMO DE IZAJE PARA GABINETES M10	AB2000145	2			
3	—	—	—	—	—	PROYECTO: CONT. HD EL
2	Se actualizó rev. de gabinete y se ajustó tapa desmontable	09/10/25	MMR	MMR	NBG	CÓDIGO: 75206–1
1	Elimina bandeja auxiliar – Agrega bornes 13X24	21/07/25	NBG	NBG	MPV	CLIENTE: MMA
0	AsBuilt (in Factory)	19/03/24	NBG	NBG	MPV	
REV	DESCRIPCION	FECHA	PROY.	DIBUJÓ	APROB.	

 BATFER Investment S.A.	N° DE DOC: 75208 ZPL		REV. GRAL: 2	
	TITULO: Structure and Arrangement mSafe 220Vac Detalle de montaje exterior -		HOJA:	REVISIÓN:
			12	2
		CONTINÚA: 13		

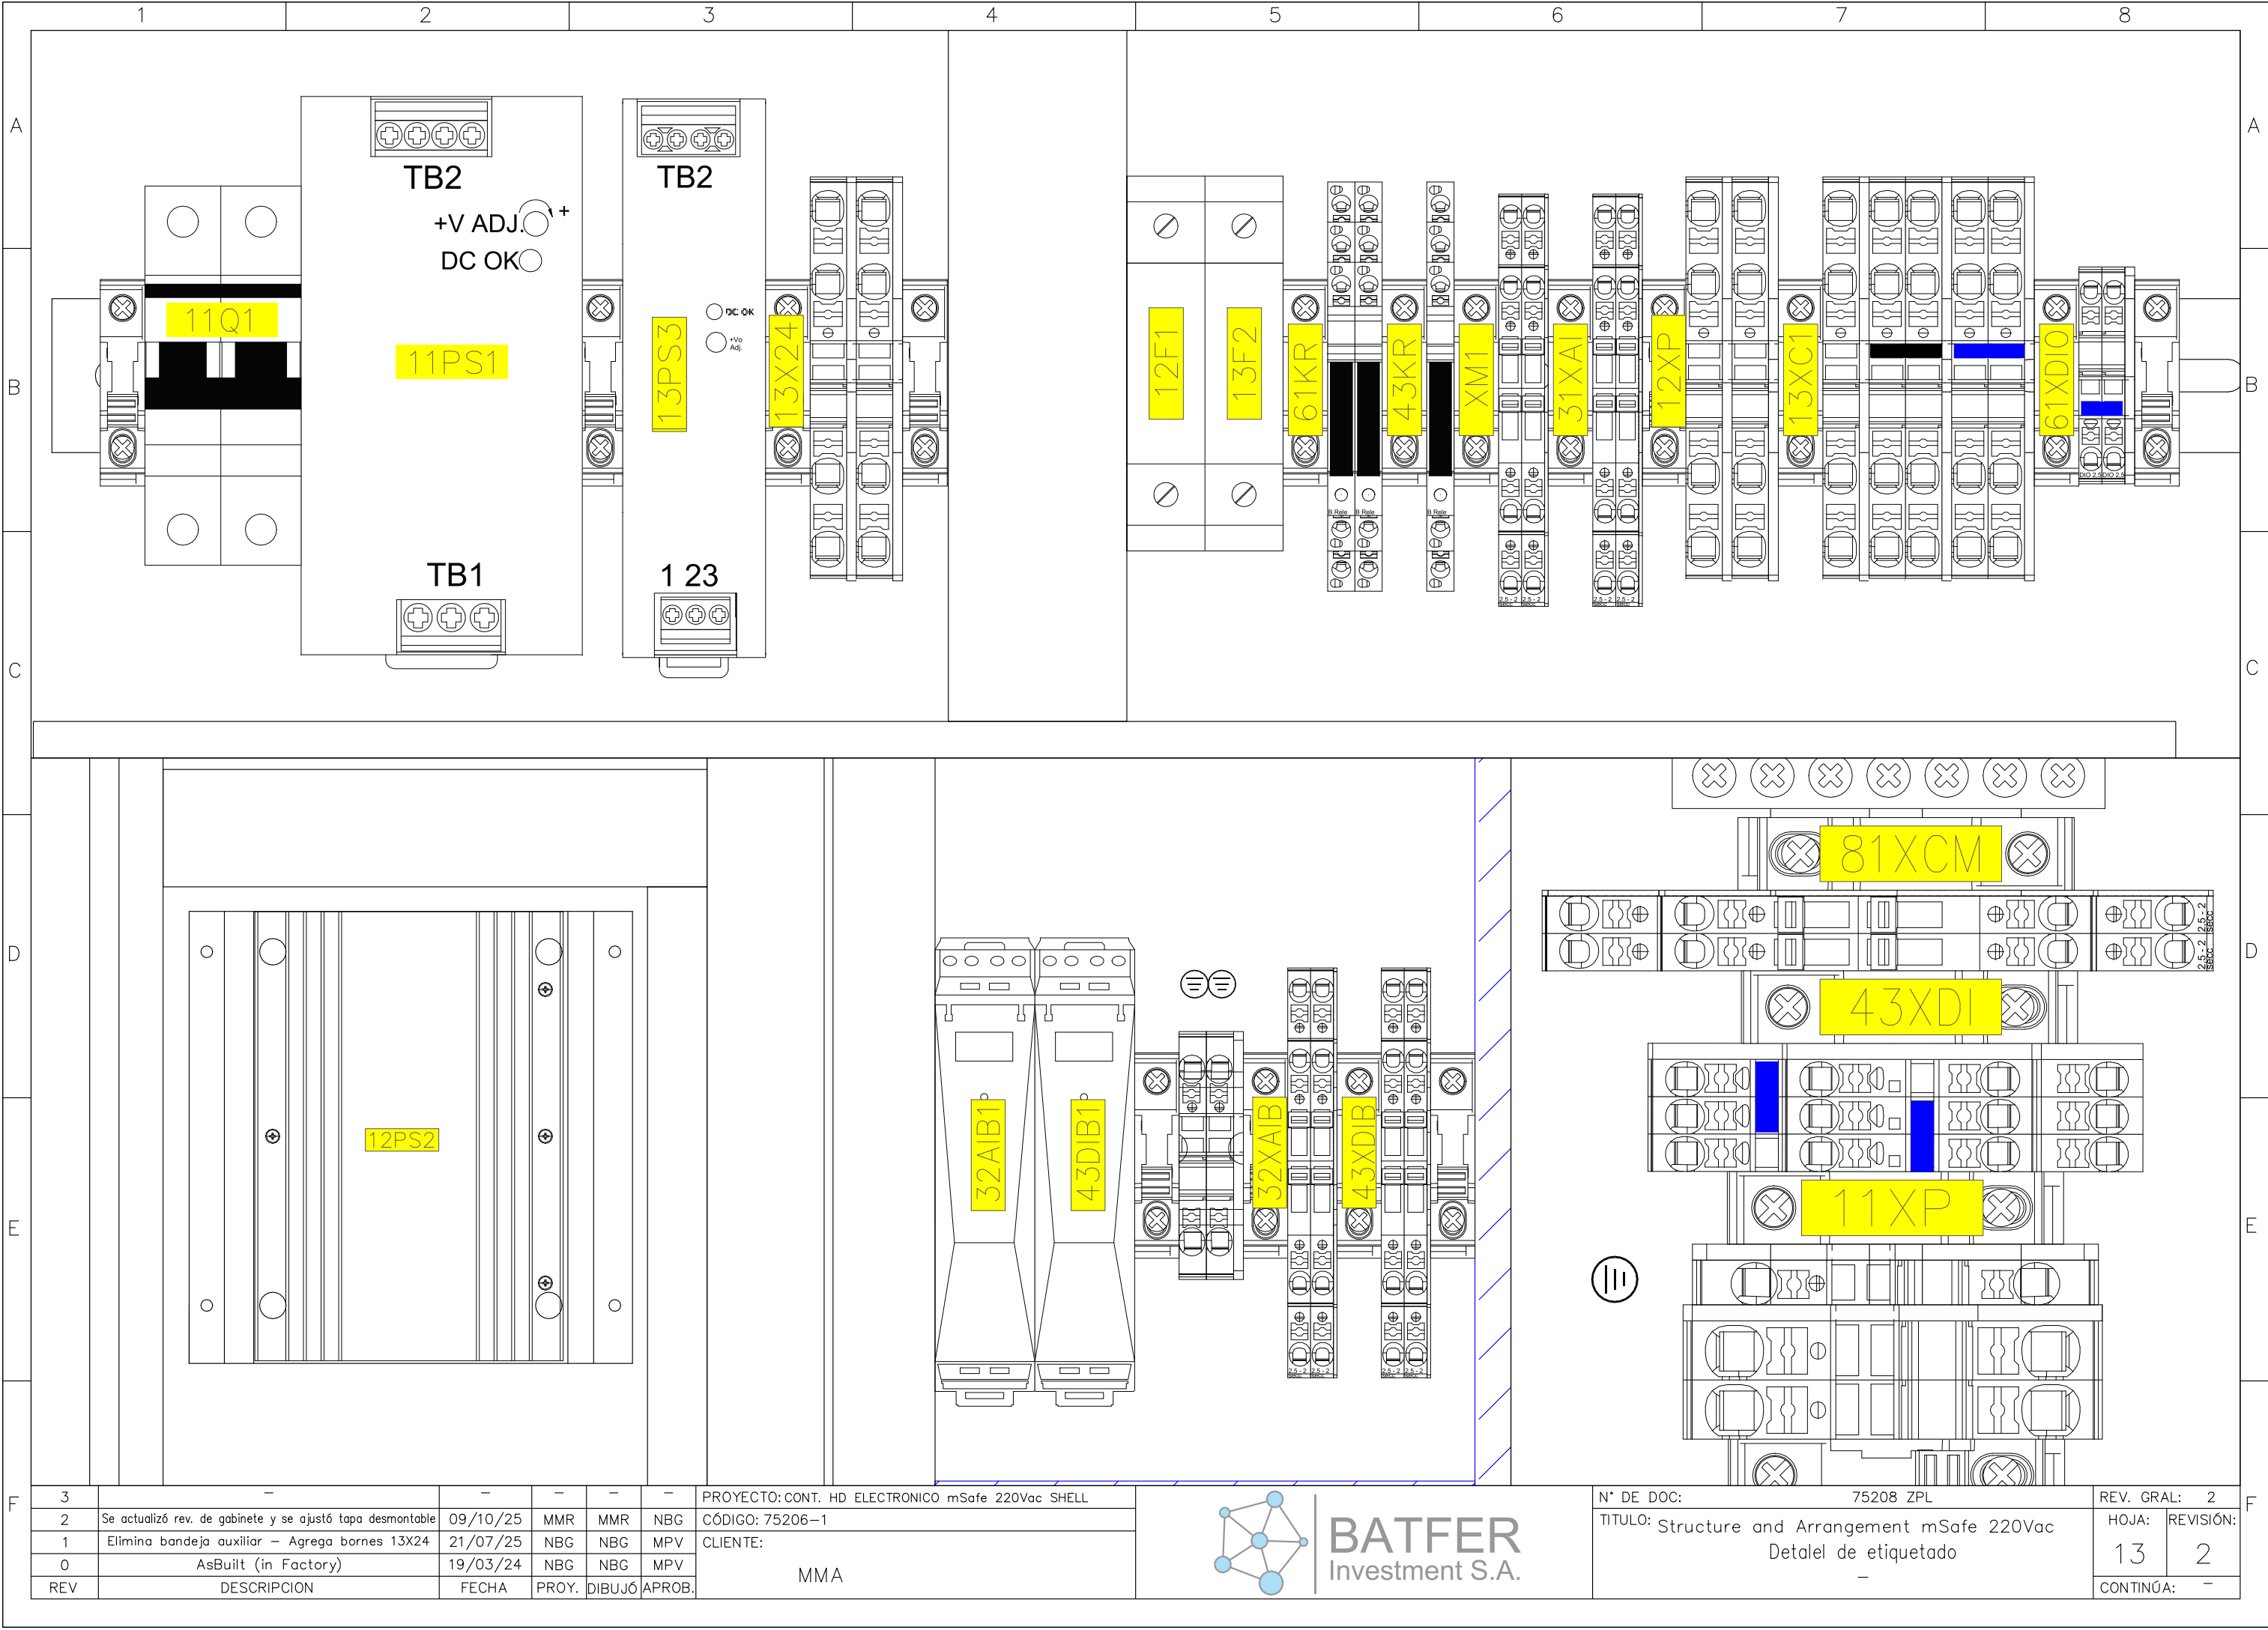

3	-	-	-	-	-	PROYECTO: CONT. HD ELECTRONICO mSafe 220Vac SHELL
2	Se actualizó rev. de gabinete y se ajustó tapa desmontable	09/10/25	MMR	MMR	NBG	CÓDIGO: 75206-1
1	Elimina bandeja auxiliar - Agrega bornes 13X24	21/07/25	NBG	NBG	MPV	CLIENTE:
0	AsBuilt (in Factory)	19/03/24	NBG	NBG	MPV	
REV	DESCRIPCION	FECHA	PROY.	DIBUJÓ	APROB.	

MMA

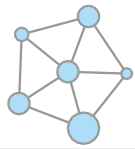

BATFER
Investment S.A.

N° DE DOC:	75208 ZPL
TITULO:	Structure and Arrangement mSafe 220Vac Detalle de etiquetado
	-

REV. GRAL:	2
HOJA:	13
REVISIÓN:	2
CONTINÚA:	-